ΣΥΜΒΟΛΙΣΜΟΙ ΛΗΨΕΩΝ ΔΙΚΤΥΩΝ

- W ΚΡΥΟ ΝΕΡΟ
- HW ΖΕΣΤΟ ΝΕΡΟ
- G ΚΑΥΣΙΜΟ ΑΕΡΙΟ (σύνδεση φιάλης)
- A ΠΕΠΙΕΣΜΕΝΟΣ ΑΕΡΑΣ
- V ΚΕΝΟ (σύνδεση φορητής αντλίας)
- DW ΑΠΕΣΤΑΓΜΕΝΟ ΝΕΡΟ

Απαγωγός αερίων

Εργ. νεροχύτης 40x40x30 cm

Εργ. νεροχύτης 15x15x15 cm

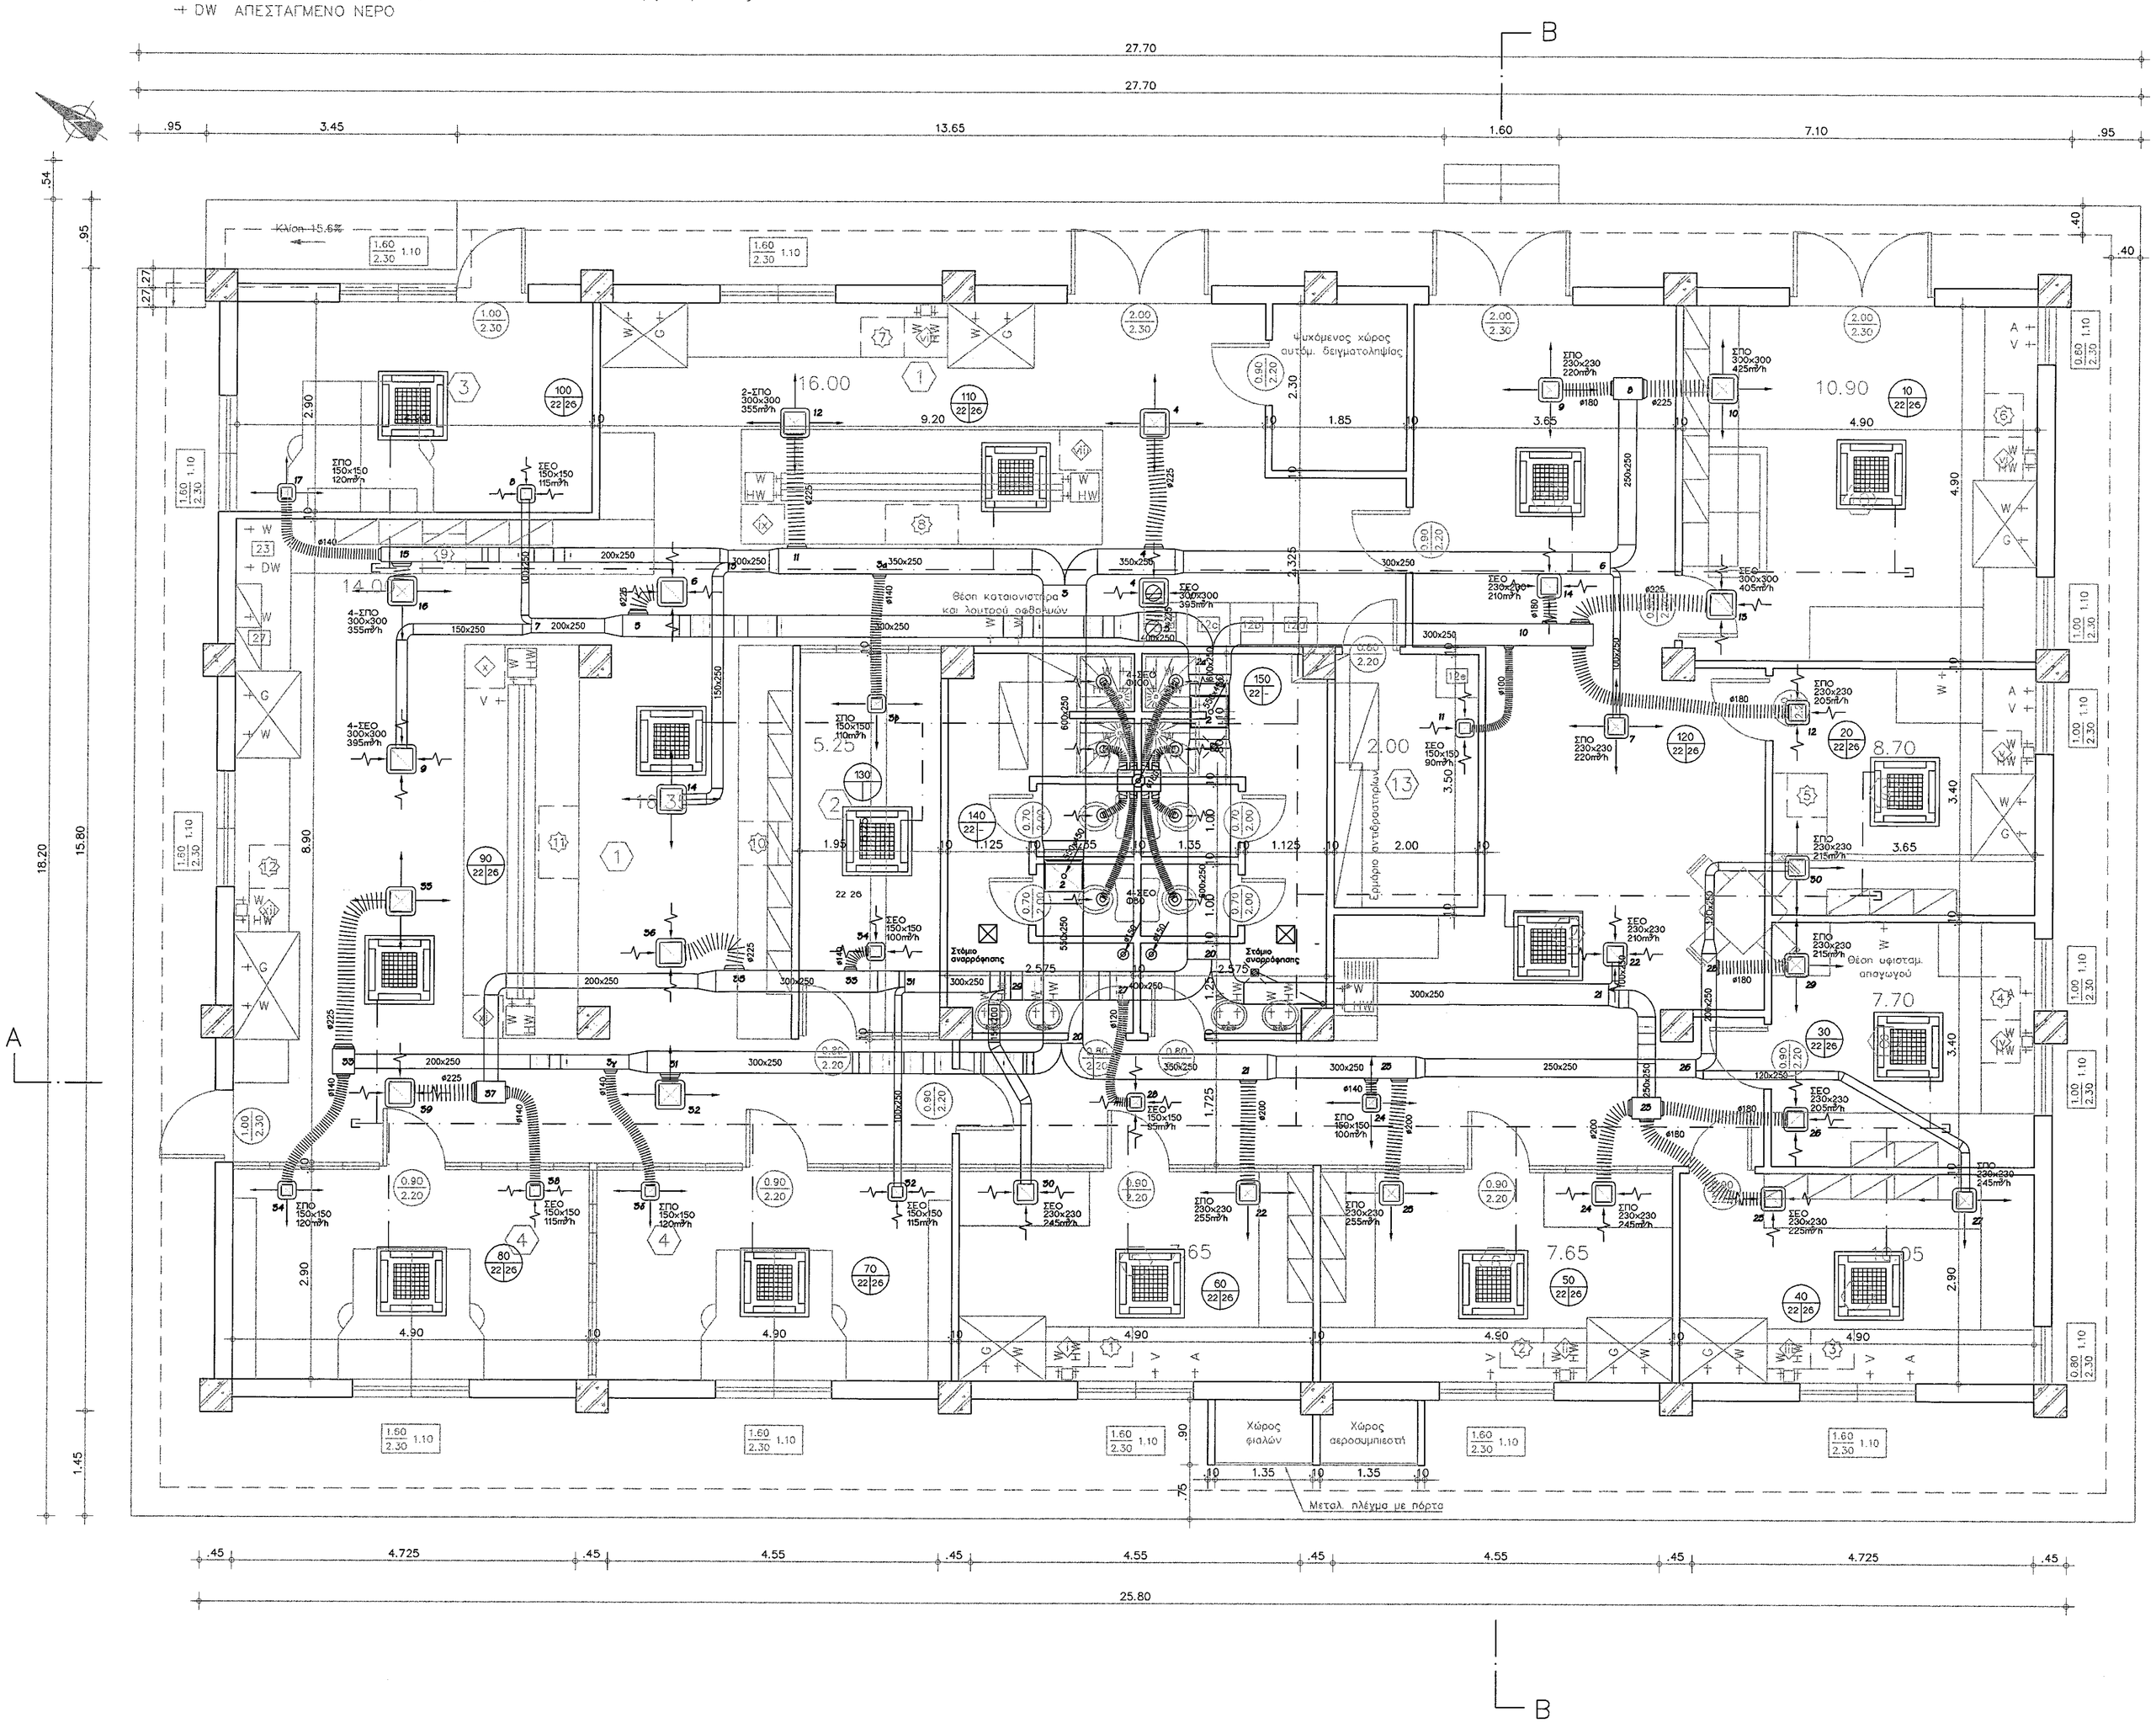

ΥΠΟΜΝΗΜΑ

1. Χώρος γενικών εργαστηρίων
2. Χώρος ζυγών
3. Γραφείο
4. Γραφεία χημικών
5. Θάλαμος ατομικής απορρόφησης
6. Θάλαμος προσδιορισμού ΑΟΧ
7. Θάλαμος πιλοτικών εφαρμογών
8. Θάλαμος σωματιδιακών αναλύσεων
9. Θάλαμος μικροβιολογικών αναλύσεων
10. Θάλαμος αναλύσεων ιλύος
11. Χώρος υποδοχής
12. Τραπεζαρία
13. Αποθήκη
14. Χώροι υγιεινής

	ΥΠΟΜΝΗΜΑ ΗΛΕΚΤΡΟΜΗΧΑΝΟΛΟΓΙΚΩΝ ΕΓΚΑΤΑΣΤΑΣΕΩΝ ΚΛΙΜΑΤΙΣΜΟΣ - ΑΕΡΑΓΩΓΟΙ
	ΔΙΚΤΥΟ ΑΕΡΑΓΩΓΩΝ ΛΗΨΗΣ ΝΩΠΟΥ ΑΕΡΑ
	ΔΙΚΤΥΟ ΑΕΡΑΓΩΓΩΝ ΑΠΟΡΡΙΨΗΣ
	ΔΙΚΤΥΟ ΑΕΡΑΓΩΓΩΝ ΠΡΟΣΑΓΩΓΗΣ
	ΔΙΚΤΥΟ ΑΕΡΑΓΩΓΩΝ ΕΠΙΣΤΡΟΦΗΣ
	ΚΑΤΑΚΟΡΥΦΗ ΟΔΕΥΣΗ ΑΕΡΑΓΩΓΟΥ
ΣΠΟ 230x230 210m³/h	ΣΤΟΜΙΟ ΠΡΟΣΑΓΩΓΗΣ ΟΡΟΦΗΣ ΣΤΑΘΕΡΩΝ ΠΤΕΡΥΓΙΩΝ, ΜΕ DAMPER, ΔΙΑΣΤΑΣΕΩΝ 230x230, 3-ΚΑΤΕΥΘΥΝΣΕΩΝ, ΠΑΡΟΧΗΣ 210m³/h
	ΟΜΟΙΩΣ
	ΣΕΟ : ΣΤΟΜΙΟ ΕΠΙΣΤΡΟΦΗΣ ΟΡΟΦΗΣ

Θεσσαλονίκη, 19-9-2003
ΕΓΚΡΙΝΕΤΑΙ
Η Προϊσταμένη Τ.Κ.Ε. Ε.Υ.Δ.Ε.
Ελένη Αλτίνη
Πολιτικός Μηχ/κός με Α΄β.

Θ. Νεράντζης
Η-Μ Μηχ/κός με Α΄β.

Υ.ΠΕ.ΧΩ.Δ.Ε. – ΓΓ. ΔΗΜΟΣΙΩΝ ΕΡΓΩΝ – Ε.Υ.Δ.Ε. ΑΠΟΚΕΤΕΥΣΗΣ & ΕΠΕΞΕΡΓΑΣΙΑΣ ΛΥΜΑΤΩΝ ΠΕΡΙΟΧΗΣ ΘΕΣΣΑΛΟΝΙΚΗΣ
ΕΓΚΑΤΑΣΤΑΣΗ ΥΠΟΔΟΧΗΣ ΚΑΙ ΠΡΟΕΠΕΞΕΡΓΑΣΙΑΣ ΒΟΘΡΟΛΥΜΑΤΩΝ ΚΑΙ
ΣΥΜΠΛΗΡΩΜΑΤΙΚΑ ΕΡΓΑ ΤΗΣ ΕΓΚΑΤΑΣΤΑΣΗΣ ΕΠΕΞΕΡΓΑΣΙΑΣ ΛΥΜΑΤΩΝ ΘΕΣΣΑΛΟΝΙΚΗΣ

Ανάδοχος	Ομάδα μελέτης
ΚΟΙΝΟΠΡΑΞΙΑ ΘΕΜΕΛΙΟΔΟΜΗ Α.Ε. G.PUTIGNANO & Figli S.r.l. ΠΕΡΙΒΑΛΛΟΝ Α.Τ.Ε.	Υδραυλικά: Μαντζιάρας Θεόκλητος Τερψιτέα 6, Αθήνα Ηλεκτρομηχανολογικά: Abbott Ιούλιος Λιμνιάδους 6, Θεσσαλονίκη Στατικά: Μπάκουλης Μιλτιάδης Περραιβού 41, Θεσσαλονίκη Αρχιτεκτονικά: Κορονούλης Γεώργιος Ευελπίδη 5, Αθήνα

Ελέγχθηκε
Γιάννης Λαμπίρης
Πολ. Μηχ/κός με Α΄β.

AS BUILT DRAWING
ΟΠΩΣ ΚΑΤΑΣΚΕΥΑΣΘΗΚΕ
28|08|02| ΙΝΣ

ΣΠΥΡ. ΙΝΤΖΟΓΛΟΥ
ΜΗΧΑΝΟΛΟΓΟΣ ΜΗΧ.

ΑΡΙΘΜ.	ΗΜΕΡΟΜΗΝΙΑ	ΕΛΕΓΧΘΗΚΕ	ΑΝΑΘΕΩΡΗΣΗ
02	28.08.02	ΙΝΣ	Οπως κατασκευάσθηκε
01	27.11.01	ΙΝΣ	Αλλαγή όδευσης σωληνώσεων ψυκτικού μέσου

Εγκαταστάσεις Επεξεργασίας Λυμάτων Θεσσαλονίκης

ΘΕΜΕΛΙΟΔΟΜΗ Α.Ε. Τομέας έργων επεξεργασίας νερού & αποβλήτων	ΘΕΜΑ: ΚΤΙΡΙΟ ΧΗΜΕΙΟΥ–ΚΑΤΟΨΗ ΚΛΙΜΑΤΙΣΜΟΣ (ΑΕΡΑΓΩΓΟΙ)	ΚΛΙΜΑΚΑ: 1:50

ΣΧΕΔΙΑΣΤΗΚΕ	ΚΑΜ	12.06.01
ΜΕΛΕΤΗΘΗΚΕ	ΑΡΚ	12.06.01
ΕΛΕΓΧΘΗΚΕ	ΑΒΙ	12.06.01
ΓΙΑ ΤΟΝ ΑΝΑΔΟΧΟ	ΙΝΣ	12.06.01

ΑΡ. ΣΧΕΔΙΟΥ: 2855–DR–17–HM–13

ΑΡ. ΦΥΛΛΟΥ: 3/4