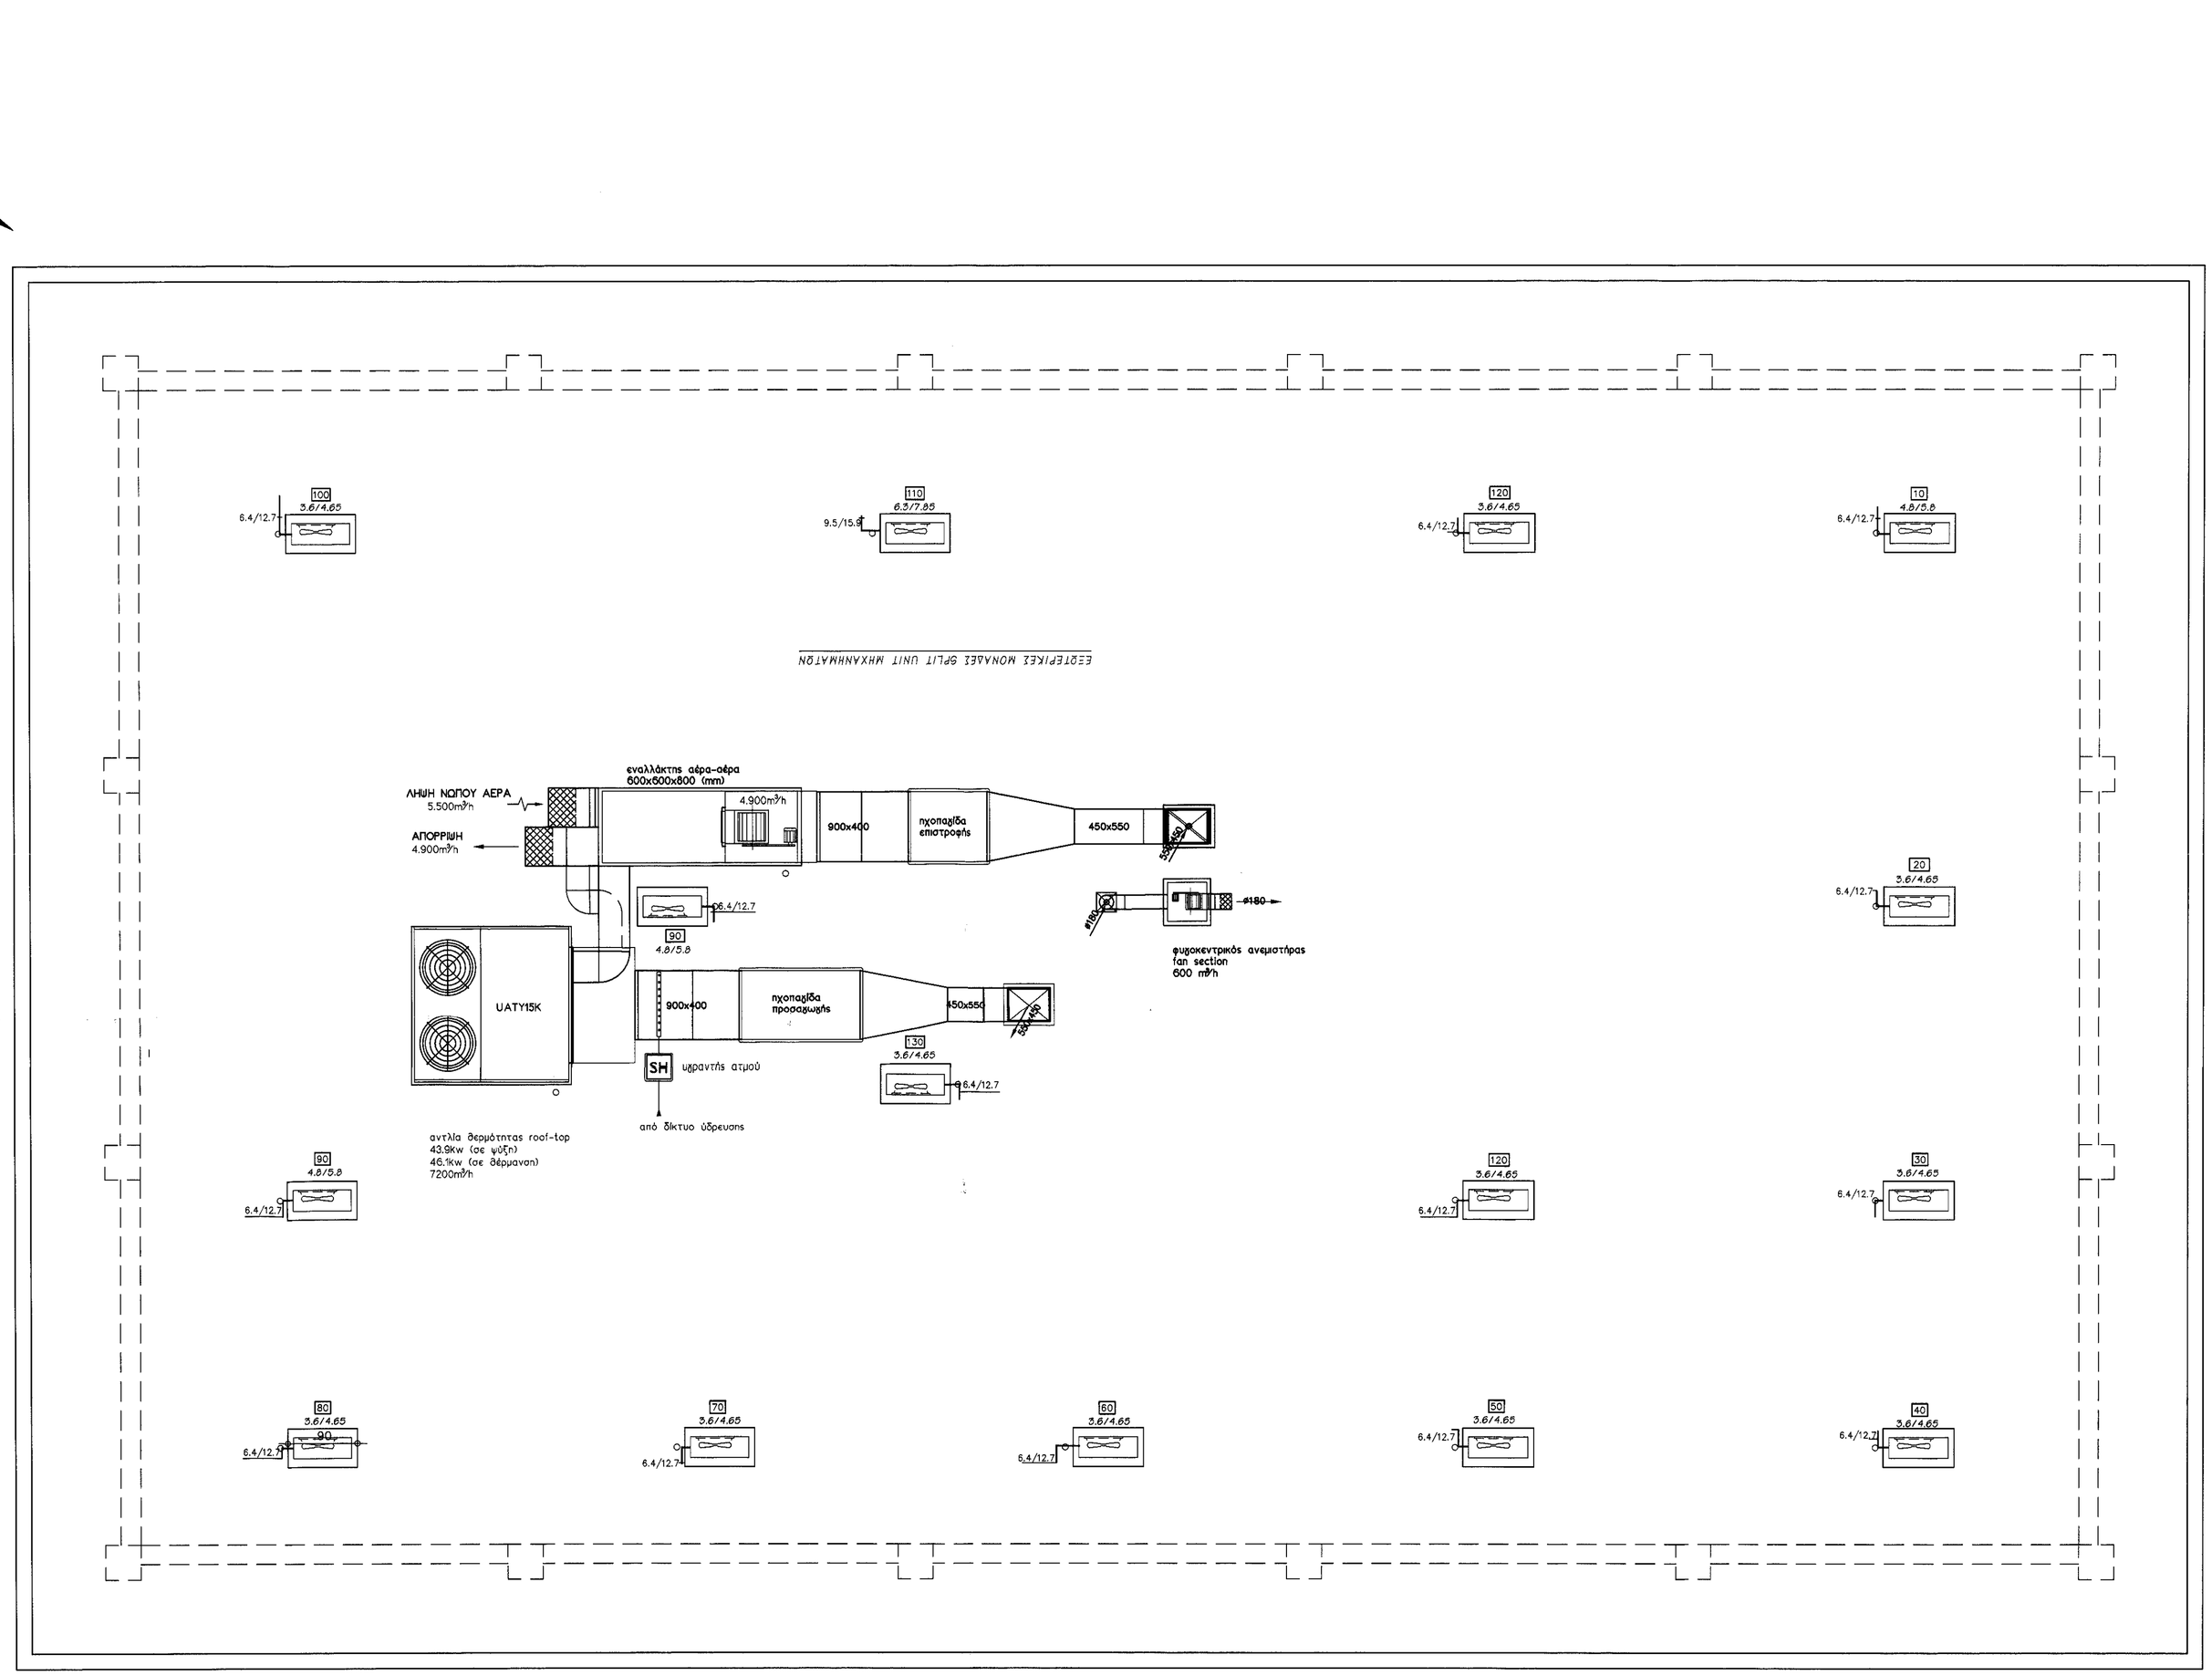

ΚΑΤΟΨΗ

ΚΛ. 1:50

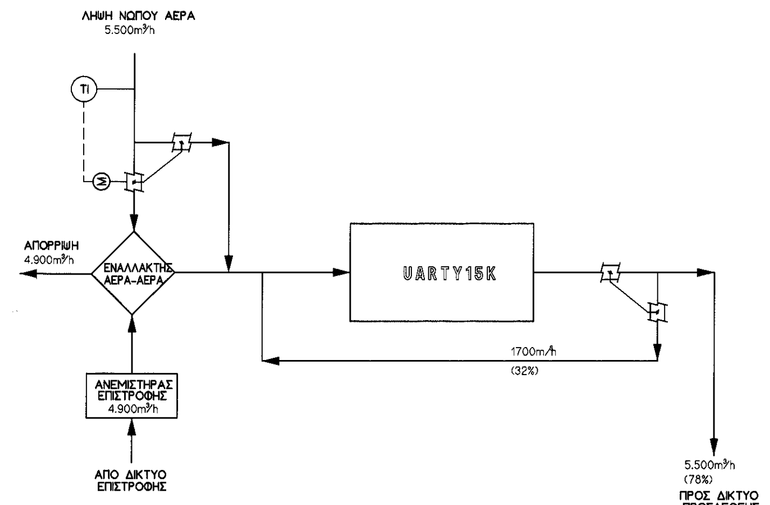

	ΥΠΟΜΝΗΜΑ ΗΛΕΚΤΡΟΜΗΧΑΝΟΛΟΓΙΚΩΝ ΕΓΚΑΤΑΣΤΑΣΕΩΝ ΚΛΙΜΑΤΙΣΜΟΣ - ΣΩΛΗΝΩΣΕΙΣ
3.6/840	ΕΣΩΤΕΡΙΚΗ ΜΟΝΑΔΑ ΚΑΣΕΤΑ SPLIT UNIT ΜΗΧΑΝΗΜΑΤΩΝ 3.6/840 : ψυκτικής ισχύος 3.6kW παροχής max 840m³/h
3.6/4.65 30	ΕΞΩΤΕΡΙΚΗ ΜΟΝΑΔΑ SPLIT UNIT ΜΗΧΑΝΗΜΑΤΩΝ 3.6 : ψυκτικής ισχύος 3.6kW 4.65 : θερμικής ισχύος 4.65kW 30 : αριθμημένος χώρος που εξυπηρετεί η μονάδα
9,5/15,9	ΕΥΘΥΓΡΑΜΜΟΙ ΧΑΛΚΟΣΩΛΗΝΕΣ ΠΡΟΣΑΓΩΓΗΣ (ΥΓΡΟ) ΚΑΙ ΕΠΙΣΤΡΟΦΗΣ (ΑΕΡΙΟ) ΨΥΚΤΙΚΟΥ ΜΕΣΟΥ ΔΙΑΣΤΑΣΕΩΣ 9,5 ΚΑΙ 15,9 mm ΑΝΤΙΣΤΟΙΧΑ
DN25	ΣΩΛΗΝΑ ΑΠΟΧΕΤΕΥΣΗΣ ΣΥΜΠΥΚΝΩΜΑΤΩΝ ΨΥΚΤΙΚΟΥ ΣΤΟΙΧΕΙΟΥ ΑΠΟ ΔΙΚΤΥΩΜΕΝΟ ΠΟΛΥΠΡΟΠΥΛΕΝΙΟ ΔΙΑΜΕΤΡΟΥ DN25mm
	ΣΧΑΡΕΣ ΑΝΟΙΧΤΟΥ ΤΥΠΟΥ
40 22 26	40 : ΑΡΙΘΜΗΣΗ ΧΩΡΟΥ 22 : ΕΠΙΘΥΜΗΤΗ ΘΕΡΜΟΚΡΑΣΙΑ ΧΩΡΟΥ ΚΑΤΑ ΤΗ ΘΕΡΜΑΝΣΗ 26 : ΕΠΙΘΥΜΗΤΗ ΘΕΡΜΟΚΡΑΣΙΑ ΧΩΡΟΥ ΚΑΤΑ ΤΗ ΨΥΞΗ

Θεσσαλονίκη 19.9.2003
ΕΓΚΡΙΝΕΤΑΙ
Η Προϊσταμένη Τ.Κ.Ε. Ε.Υ.Δ.Ε.
Ελένη Αλτίνη
Πολιτικός Μηχ/κός με Α'β.

Υ.ΠΕ.ΧΩ.Δ.Ε. - Γ.Γ. ΔΗΜΟΣΙΩΝ ΕΡΓΩΝ - Υ.Τ.Σ. ΑΝΑΠΤΥΞΗΣ & ΕΠΕΞΕΡΓΑΣΙΑΣ ΛΥΜΑΤΩΝ ΠΕΡΙΟΧΗΣ ΘΕΣΣΑΛΟΝΙΚΗΣ
ΕΓΚΑΤΑΣΤΑΣΗ ΥΠΟΔΟΧΗΣ ΚΑΙ ΠΡΟΕΠΕΞΕΡΓΑΣΙΑΣ ΒΟΘΡΟΛΥΜΑΤΩΝ ΚΑΙ
ΣΥΜΠΛΗΡΩΜΑΤΙΚΑ ΕΡΓΑ ΤΗΣ ΕΓΚΑΤΑΣΤΑΣΗΣ ΕΠΕΞΕΡΓΑΣΙΑΣ ΛΥΜΑΤΩΝ ΘΕΣΣΑΛΟΝΙΚΗΣ

Ανάδοχος	Ομάδα μελέτης
ΚΟΙΝΟΠΡΑΞΙΑ **ΘΕΜΕΛΙΟΔΟΜΗ Α.Ε.** **G.PUTIGNANO & Figli S.r.l.** **ΠΕΡΙΒΑΛΛΟΝ Α.Τ.Ε.**	*Υδραυλικά:* Μοντζώρος Θεόκλητος Τερτσέτη 8, Αθήνα *Ηλεκτρομηχανολογικά:* Abbot Ιούλιος Ανδρούτσου 6, Θεσσαλονίκη *Στατικά:* Μπάκουλης Μιλτιάδης Θερμοκ 41, Θεσσαλονίκη *Αρχιτεκτονικά:* Κορκοπούλης Γεώργιος Ευκλείδη 5, Αθήνα

Θ. Νεράντζης
Η-Μ Μηχ/κός, με Α'β.

Ελέγχθηκε
Γιάννης Λουΐζης
Πολ. Μηχ/κός με Α'β.

AS BUILT DRAWING
ΟΠΩΣ ΚΑΤΑΣΚΕΥΑΣΘΗΚΕ
28 08 02 ΙΝΣ

ΣΠΥΡ. ΙΝΤΖΟΓΛΟΥ
ΜΗΧΑΝΟΛΟΓΟΥ ΜΗΧ.

ΑΡΙΘΜ.	ΗΜΕΡΟΜΗΝΙΑ	ΕΛΕΓΧΘΗΚΕ	ΑΝΑΘΕΩΡΗΣΗ
03	28.08.02	ΙΝΣ	Οπως κατασκευάσθηκε
02	13.11.01	ΙΝΣ	Αλλαγή χωροθέτησης μονάδων
01	06.08.01	ΙΝΣ	Διόρθωση διαστάσεων δώματος

Εγκαταστάσεις Επεξεργασίας Λυμάτων Θεσσαλονίκης

ΘΕΜΕΛΙΟΔΟΜΗ Α.Ε. Τομέας έργων επεξεργασίας νερού & αποβλήτων	ΘΕΜΑ: ΚΤΙΡΙΟ ΧΗΜΕΙΟΥ–ΚΑΤΟΨΗ ΔΩΜΑΤΟΣ **ΚΛΙΜΑΤΙΣΜΟΣ (ΣΩΛΗΝΩΣΕΙΣ)**		ΚΛΙΜΑΚΑ 1:50
ΣΧΕΔΙΑΣΤΗΚΕ: ΚΑΜ 12.06.01			
ΜΕΛΕΤΗΘΗΚΕ: ΑΡΚ 12.06.01	ΑΡ. ΣΧΕΔΙΟΥ 2855–DR–17–HM–13		ΑΡ. ΦΥΛΛΟΥ 2/4
ΕΛΕΓΧΘΗΚΕ: ΑΒΙ 12.06.01			
ΓΙΑ ΤΟΝ ΑΝΑΔΟΧΟ: ΙΝΣ 12.06.01			

2855-04-DR-A1-000